
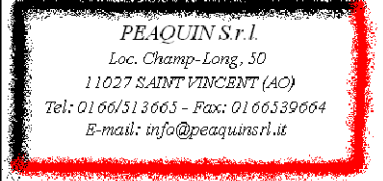
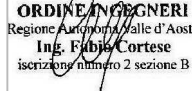 
 


REGIONE	Regione autonoma Valle d'Aosta Région autonome Vallée d'Aoste					
COMUNE	Comune di ISSIME Commune de ISSIME					
COMMITTENTE	REGIONE AUTONOMA VALLE D'AOSTA COMUNE DI ISSIME LOCALITA' CAPOLUOGO, 5 - 11020 ISSIME (AO)					
PROGETTO	PROGETTO DEFINITIVO IMPIANTI ELETTRICI E SPECIALI COMPLESSO SCOLATICO POLIFUNZIONALE " Z'LANNSCHHOUS " IN LOCALITA' CAPOLUOGO - 11020 ISSIME (AO)					
OGGETTO ELABORATO	DISTRIBUZIONE IMPIANTO RIVELAZIONE INCENDI PIANTA PIANO TERRENO					
PROGETTO	ICSSEA S.r.l. - Aosta Ing.ri E. De Girolamo Ing. D. Lombard	COMMESSA N°	05.11			
DATA	Emissione : GENNAIO 2009	SCALA	1:100			
Con il presente documento ci si riserva tutti i diritti connessi, con il divieto di riprodurlo e/o renderlo accessibile a terzi previa autorizzazione.						

SIMBOLO	SIGNIFICATO
	LOOP COSTITUITO DA CAVO 2x1 TWISTATO E SCHERMATO
	LINEA ELETTRICA RESISTENTE AL FUOCO E ALIMENTATA DA ALIMENTATORE SUPPLEMENTARE IL CAVO COSTITUENTE TALI LINEE DOVRA' ESSERE DEL TIPO FISSOPOLI 96/114
	CONDOTTURA IN TURO PROTETTIVO INCASSATO CON INDICAZIONE DI: - NUMERO DEI CONDUTTORI - SEZIONE DEI CONDUTTORI - NUMERO E DIAMETRO DEL TURO
	CONDOTTURA IN SPAZIO RINCHIUSO (cavo) NON INCASSATA E NON FISSATA IN MODO PARTICOLARE VENGONO INDICATE: - NUMERO DEI CONDUTTORI - SEZIONE DEI CONDUTTORI - NUMERO E DIMENSIONE DELL'EVENTUALE PROTEZIONE MECCANICA
	COLONNA MONTANTE E COLONNA DISCENDENTE LOOP SISTEMA RILEVAZIONE INCENDI
	CASSETTA DI DERIVAZIONE MUNITA DI SETTI SEPARATORI DESTINATA A: - RILEVAZIONE INCENDI - BUS IMPIANTO ILLUMINAZIONE - CABLAGGIO STRUTTURATO
	CASSETTA DI DERIVAZIONE DESTINATA ALL'IMPIANTO DI ILLUMINAZIONE E FORZA MOTRICE
	RILEVATORE DI FUMO OTTICO ANALOGICO INDIRIZZABILE
	RILEVATORE TERMICO FISSO ANALOGICO INDIRIZZABILE
	RASANTE D'ALLARME INCENDIO INDIRIZZABILE A ROTTURA VETRO
	PANNELLO OTTICO ACUSTICO DI ALLARME INCENDIO FUNZIONANTE A 24Vdc

