


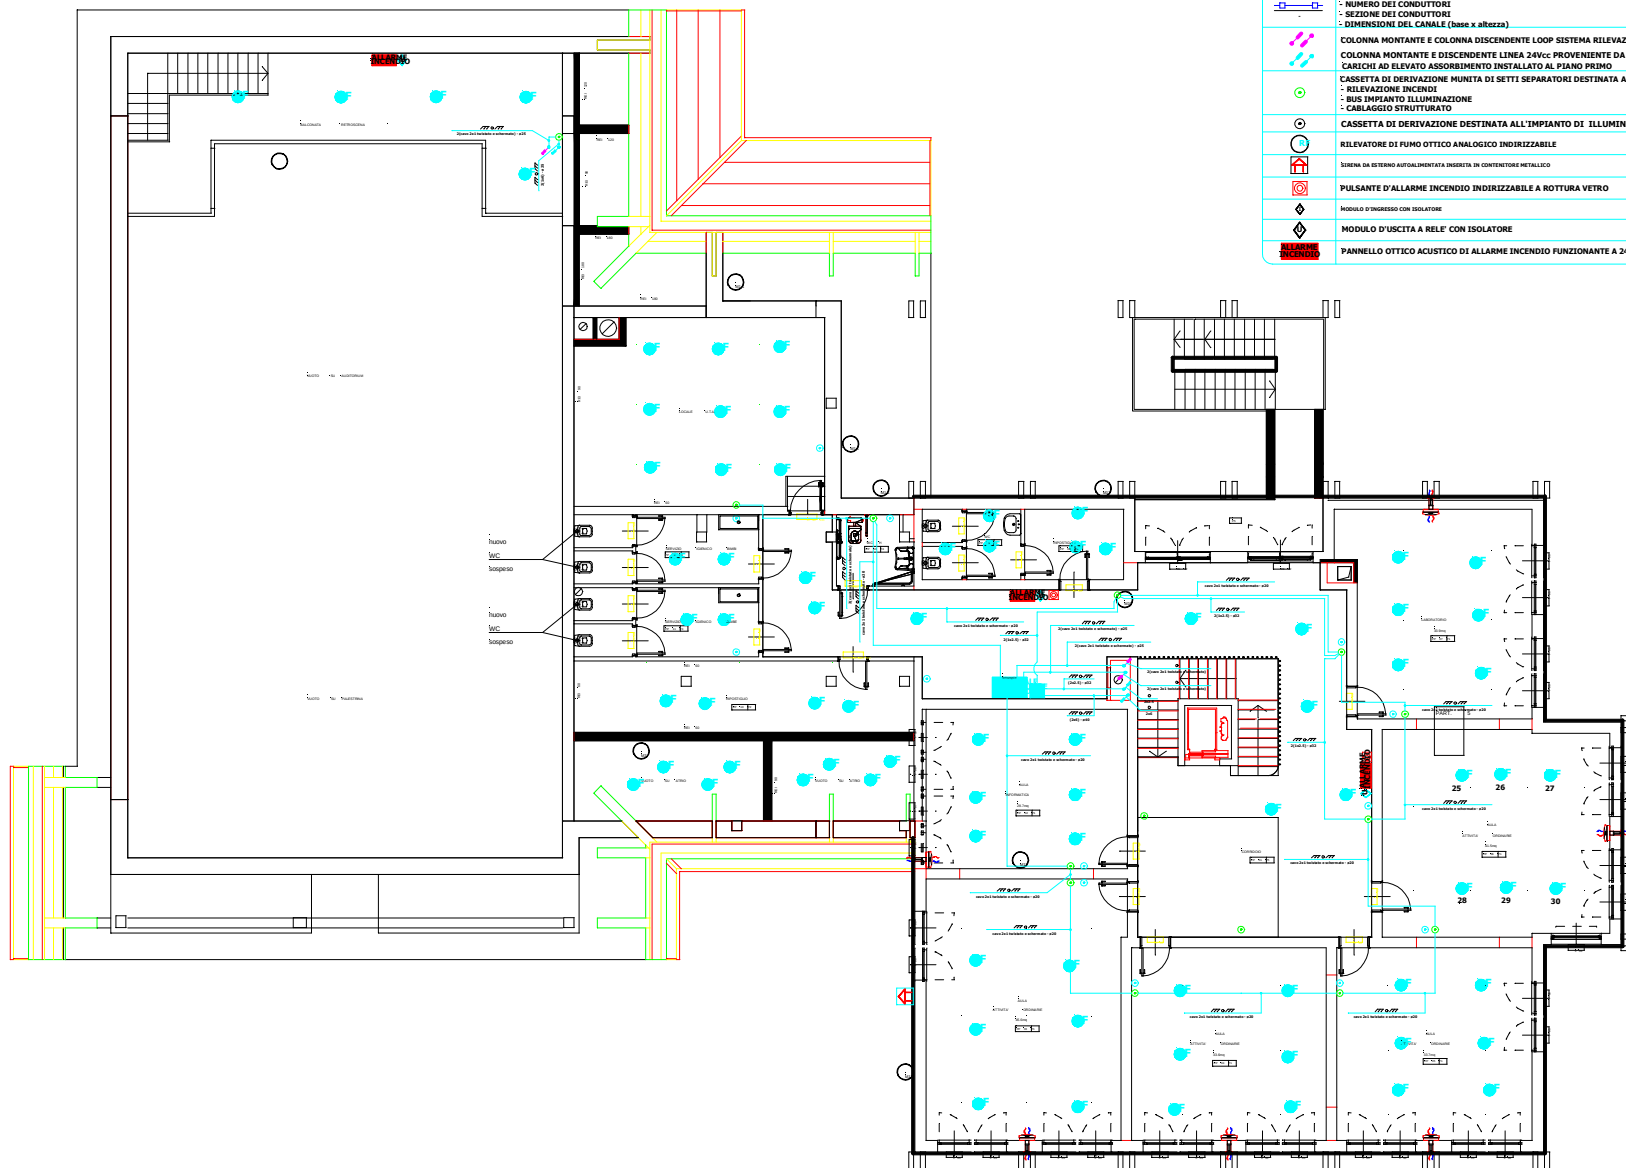

LEGENDA RIVELAZIONE FUMI	
SIMBOLO	SIGNIFICATO
	LOOP COSTITUITO DA CAVO 2x1 TWISTATO E SCHERMATO
	LINEA ELETTRICA RESISTENTE AL FUOCO E ALIMENTATA DA ALIMENTATORE SUPPLEMENTARE IL CAVO COSTITUENTE TALI LINEE DOVRA' ESSERE DEL TIPO FTG100M1 06/1 kV
	CONDUITURA IN TUPO PROTETTIVO INCASSATO CON INDICAZIONE DI: - NUMERO DEI CONDUTTORI - SEZIONE DEI CONDUTTORI - NUMERO E DIAMETRO DEI TUBI
	CONDUITURA IN CANALE METALLICO CON INDICAZIONE DI: - NUMERO DEI CONDUTTORI - SEZIONE DEI CONDUTTORI - DIMENSIONI DEL CANALE (base x altezza)
	COLONNA MONTANTE E COLONNA DISCENDENTE LOOP SISTEMA RIVELAZIONE INCENDI COLONNA MONTANTE E DISCENDENTE LINEA 24Vcc PROVENIENTE DA ALIMENT. CARICHI AD ELEVATO ASSORBIMENTO INSTALLATO AL PIANO PRIMO
	CASSETTA DI DERIVAZIONE MUNITA DI SETTI SEPARATORI DESTINATA A: - RIVELAZIONE INCENDI - BUS IMPIANTO ILLUMINAZIONE - CABLAGGIO STRUTTURATO
	CASSETTA DI DERIVAZIONE DESTINATA ALL'IMPIANTO DI ILLUMINAZIONE E FM
	RILEVATORE DI FUMO OTTICO ANALOGICO INDIRIZZABILE
	SIRENA DA ESTERNO AUTUALIMENTATA INNESTATA IN CONTENITORE METALLICO
	PULSANTE D'ALLARME INCENDIO INDIRIZZABILE A ROTTURA VETRO
	MODULO D'INGRESSO CON ISOLATORE
	MODULO D'USCITA A RELE' CON ISOLATORE
	PANNELLO OTTICO ACUSTICO DI ALLARME INCENDIO FUNZIONANTE A 24Vcc

REGIONE	Regione autonoma Valle d'Aosta Région autonome Vallée d'Aoste		
COMUNE	Comune di ISSIME Commune de ISSIME		
COMMITTENTE	REGIONE AUTONOMA VALLE D'AOSTA COMUNE DI ISSIME LOCALITA' CAPOLUOGO, 5 - 11020 ISSIME (AO)		
PROGETTO	PROGETTO DEFINITIVO IMPIANTI ELETTRICI E SPECIALI COMPLESSO SCOLASTICO POLIFUNZIONALE "ZLANNISCHOUIS" IN LOCALITA' CAPOLUOGO - 11020 ISSIME (AO)		
OGGETTO	DISTRIBUZIONE IMPIANTO RIVELAZIONE INCENDI PIANTA PIANO PRIMO		
PROGETTO	ICSSEA S.r.l. - Aosta Ing. E. De Giandomenico - G. Lantini	COMMESSA N°	05.11
DATA	Emissione: GENNAIO 2009	SCALA	1:50
TAVOLA N°	12	DITTA REALIZZATRICE	
DATA	LUGLIO 2012	AS-BUILT	